
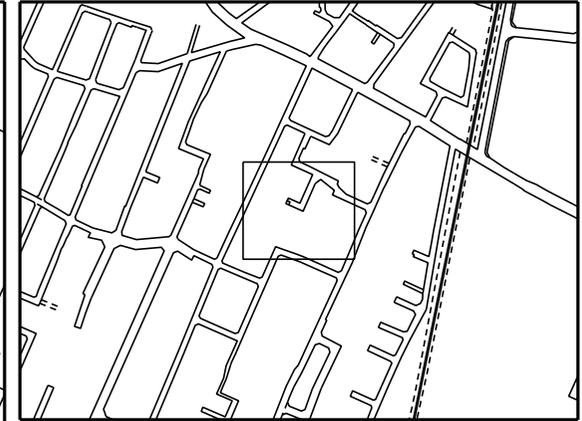
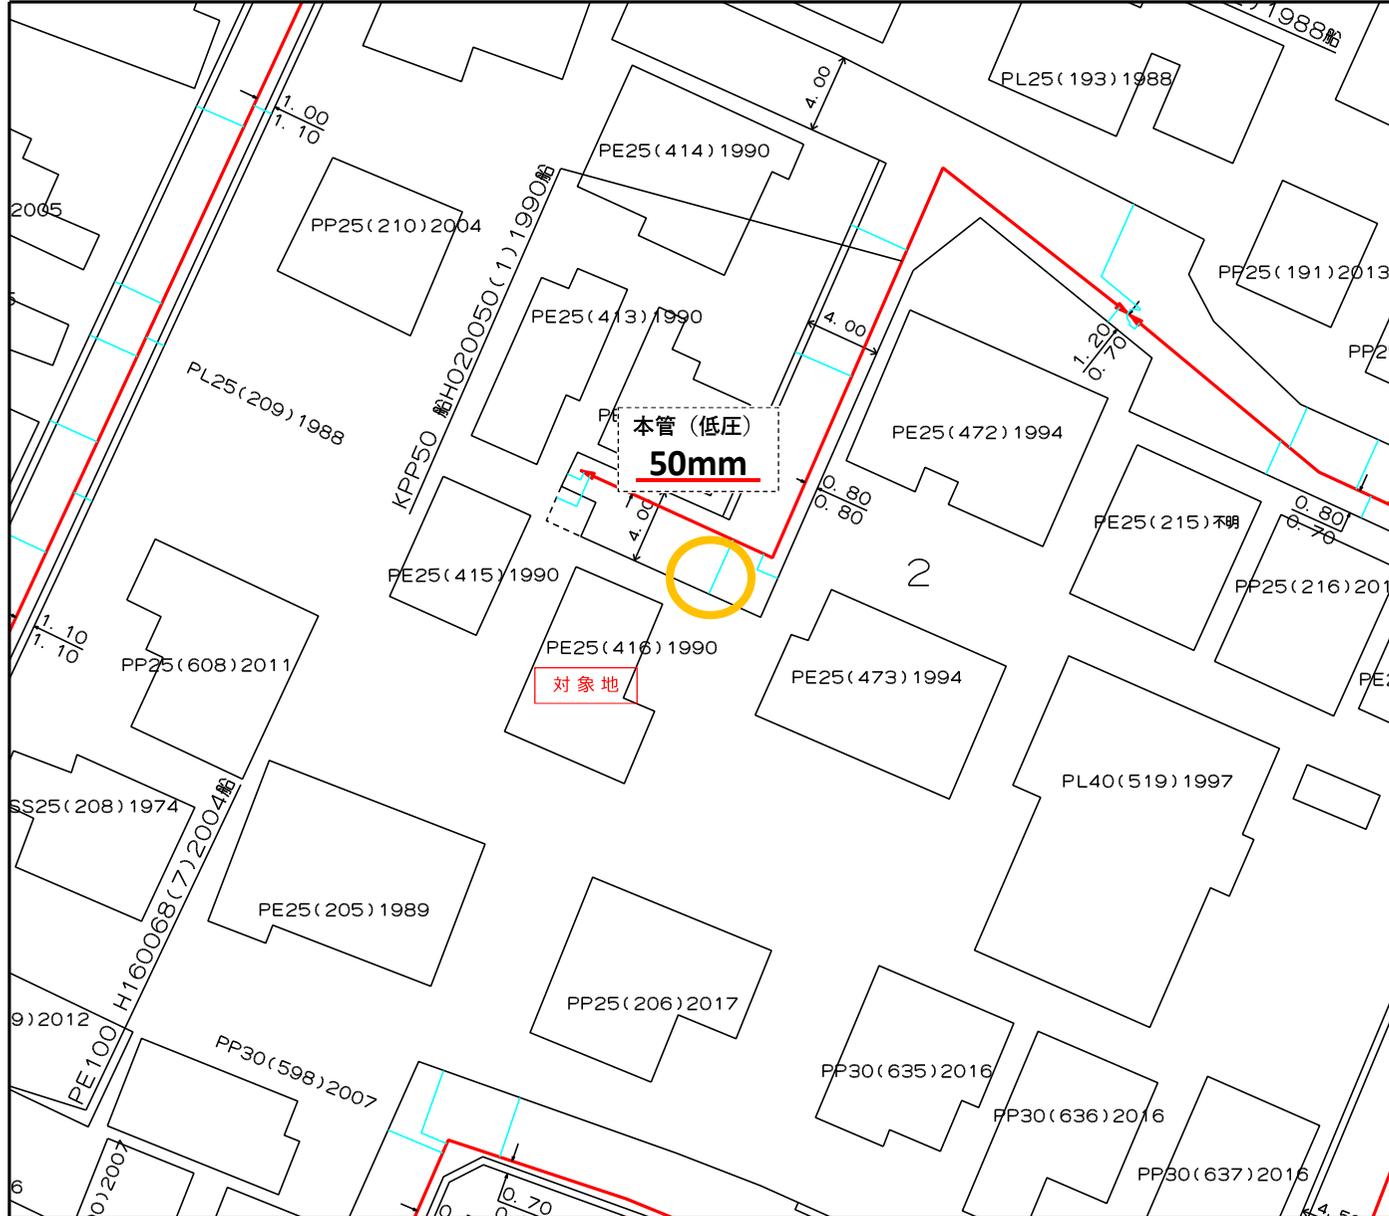


605446

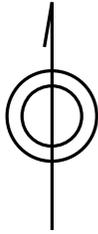

この図面は参考資料であり、その内容を保証するものではありません。

- 凡例 (ガス種：13A)
- (Red line) : 本管 (低圧)
 - (Cyan line) : 引込管
 - - - (Green dashed line) : 本管 (中圧A)
 - · - · (Blue dash-dot line) : 本管 (中圧B)

○ (Yellow circle) : 対象地への引込箇所



縮尺 1/400

605446